

VOLUMENSTROMREGLER - markiert

Anzahl gesamt: 19 Stueck (gruene Kreise, Nr. 1-19)
ELEKTRISCH (TVR/EN): a=8, b=3, c=5 = 16 Stueck
MECHANISCH (VFC): d=1, e=2 = 3 Stueck
Pos. f (VFR/100, 22 Stk) ausgenommen

Rohrachsenverlauf [unbeschriftet]:

≈ -0.11m UKRD

-> Anschlusshöhe Schlitzdurchlässe

Dimensionierung Lüftung

Φ = Rundrohr [mm]
 Φ = Kanalbreite [mm]
 V = Volumenstrom [m³/h]
 w = Strömungsgeschw. [m/s]

LEGENDE LÜFTUNG

ODA Aussenluft
SUP Zuluft
ETA Abluft
EHA Forluft
RCA Unluft

Abluft fetthaltig
Kanal mit LEO
Entsorgung
Bestand

Raumströmung
Zuluft
Abluft
zusätzliche ERNA/US
Stieglungsbeschriftung
Schachtwegweis I Dimensionsangabe
2000 m³/h
5.6 m/s

Nachströmung Türunterschritt
Fensterfalz-Lüfter / Aussenluft
Revi-Öffnung

BAUTEILE

Volumenstromregler konstant
Volumenstromregler variabel
Schalldämpfer
Telefonschalldämpfer
Brandschutzklappe eckig
Brandschutzklappe rund
Entsorgungsklappe
Drosselklappe
Kaltluftsperrklappe

Drallbaustein quadratisch
Drallbaustein rund
Weiterleitung
Lüftungsgitter
Einraumventilator
Tellerventil
Rückschlagklappe
Jalousieklappe
Brandschutz nach 18017-3
Volumenstrombegrenzung (VFL)

Höhenangaben / Bezug


UK - Unterkante
OK - Oberkante
RA - Rohraushöhe
RS - Rohraushöhe
Höhepunkte

UKRD - Unterkante Rohrschleife
OKRF - Oberkante Rohrschleife
OKFB - Oberkante Fertigfußboden

Vor Ausführung der Montageplanung mit letztgültigem Architekturkantenabstimmern. Alle Maße sind vor Ort zu prüfen. Die notwendigen räumlichen Gegebenheiten sind den neuesten Architekturgeplänen zu entnehmen. Bei der Bauausführung hat nur die Vork- und Montageplanung der ausführenden Firma Gültigkeit. Müssen bei der Koordination der Trassenführung erfolgt durch Auftragnehmer. Erforderliche Revisionsöffnungen in Absprache mit der Bauleitung. Angaben weitere Planungsunterlagen (Projektbeschreibung, Berechnungen, technische Produktdokumentationen, Berechnungen usw.) beachten! Die ausführende Firma hat alle Maße und Angaben verantwortlich zu prüfen. Differenzen zu Angaben sowie Unklarheiten sind der Bauleitung unverzüglich mitzuteilen. Bestehen gegen vorgesehene Konstruktionsmaßnahmen müssen dem Planer rechtzeitig mitgeteilt werden. Alle Bestellungen in Fachzeitschriften sind auf zulässige Lasten gemäß M.R. auszurichten. Leitungen mit brandgeprüfter Befestigung in notwendigen Flur/RIH siehe Brandschutzkonzept. Decken sind brandschutztechnisch zu schützen. Angaben Kanal bzw. Bauwerkmaße in mm (wenn nicht anders angegeben) alle anderen Angaben in m. 80 mm akustische Schutzverkleidung mit wetter- und UV-beständigem Beschichtungsanstrich an Zu- und Abfuhrkanälen im Außenbereich. 30 mm akustische Schutzverkleidung im Innenbereich (Schützen an Zu- und Abfuhrkanälen dampftechnische Isolierung in Schächten und im Innenbereich für Außenkanäle. Alle Auslässe vorinstalliert / Mengenvermerk zum Volumenstromgleich. Aufstellung RCT - Geräte auf Grundrissen und Fundamenten einstellt. Federhaltungsgangdämpfer (Drosselung nach FAKTAKontrollsystem). 1-60 Kanäle im Außenbereich mit wetterfestem, UV-beständigem Beschichtungsanstrich. 1-60 Lüftungen gegen Feuergefahr integriert. Ausführung RI (Kante) und RI (Kante) über dem Dach mittels Dachdurchdringungen mit Grundplatte und Ankerbolzen nach DIN EN 12206. Kanäle mit mindestens einer Kanalkante größer als 800 mm mit Kanalkantenabstimmung. Beschäftigte mit Leitungen ab einer Kanalkante größer als 800 mm nach DIN EN 1505. Abhängungen und Auflager der Lüftungsleitungen nach DIN EN 12206.



00	10.06.2026	Planerstellung / Revisionsplan	LeansTech	SR	RS
Index	Datum	Änderungen		gpr	gpr

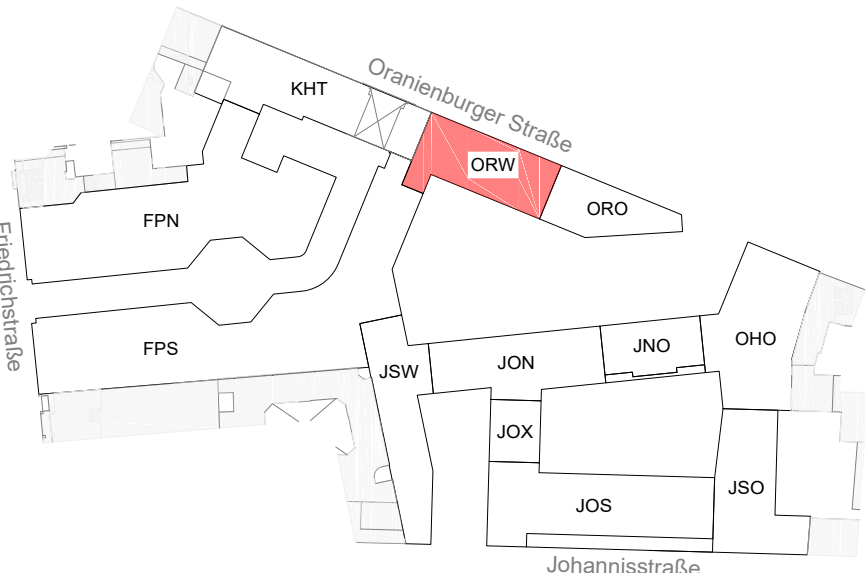

Geländeroberfläche B-Plan = +/- 0,00 = 34,70m ü.NHN

Projekt: APO Mietersaubau am Tacheles Berlin
Scale: Mietersaubau Appl.LvIII
Oranienburger Straße 54-64
10117 Berlin-Mitte

Bauherr: appopjekt GmbH
Niederlassung Berlin
Kurfürstendamm 195
10707 Berlin
+49 151 2926966
pia.krueger@appopjekt.de

Ausführung: Leans Tech GmbH
Berlinschestr. 165
14165 Berlin
info@leantech-gmbh.de

Planverfasser: R2 Ingenieure GmbH
Kastanienallee 19
16567 Mühlentor Land
+49 (0)3056 430222
info@r2-ingenieure.de

Architekt: appopjekt GmbH
Niederlassung Berlin
Kurfürstendamm 195
10707 Berlin
+49 151 2926966
pia.krueger@appopjekt.de

Bezeichnet: RS / LEANS
Datum: 10.06.2026
Format: A0 - 841 x 1193 mm
Maßstab: 1:50

Freibest: 4. Obergeschoss
Grundriss Lüftungstechnik

Plan-Nr.: APO_RLT_R2_LP9_GR_04_00
Bezeichnung: APO_RLT_R2_LP5_GR_04_02

Luftauslässe	ZUL	ABL	V (m³/h) max.	Baugröße (mm)	Fabr./Typ
I	X	X	200	550	LWK - ZA/20classic/4/11/.../550/W/ME/S/125/K/DLU/100
II	X	X	200	550	LWK - AZ/20classic/4/11/.../550/W/ME/S/125/K/DLU/100
III	X	X	200	550	LWK - ZA/20classic/2/11/.../550/W/ME/L/50/K/DLU/100
IV	X	X	200	550	LWK - AZ/20classic/2/11/.../550/W/ME/L/50/K/DLU/100
V	X	X	240	800	LWK - ZA/20classic/4/11/.../800/W/ME/S/125/K/DLU/100
VI	X	X	240	800	LWK - AZ/20classic/4/11/.../800/W/ME/S/125/K/DLU/100
VII	X	X	200	550	LWE - Z/20classic/4/11/.../550/W/ME/S/125/K/DLU/100
VIII	X	X	200	550	LWE - A/20classic/4/11/.../550/W/ME/S/125/K/DLU/100
IX	X	X	810	300x150	Lüftungsgitter
X	X	X	540	300x100	Lüftungsgitter
XI	X	X	450	250x100	Lüftungsgitter
XII	X	X	360	200x100	Lüftungsgitter
XIII	X	X	183	DN 100	TROX/Z-LVS/100
XIV	X	X	327	DN 100	TROX/LVS/100

Volumenstromregler	axb (mm)	DN (mm)	Vmin (m³/h)	Vmax (m³/h)	Fabr./Typ
a	---	100	34	428	TROX/TVR/100 + CO2 + KNX Steuerung
b	---	160	88	428	TROX/TVR/160 + CO2 + KNX Steuerung
c	300/150	---	296	1656	TROX/EN/300x150
d	---	125	36	360	TROX/VFC/125
e	---	200	90	900	TROX/VFC/200
f	---	100	---	271	TROX/VFR/100

eL/mech.
el.
el.
el.
mech.
mech.
ausgen.

Schalldämpfer								
Nr.	Breite (mm)	Höhe (mm)	Länge (mm)	Kul.-typ	V (m³/h)	L bei 250Hz (dB(A))	dp (Pa)	Fabr./Typ
1	300	150	500	MS-F	491	34	37	TROX/MS-F/300x150x500/2x100/P
2	Ø100	---	500	CA 50	150	8	<5	TROX/CA/100x500/50
3	Ø125	---	500	CA 50	271	7	<5	TROX/CA/125x500/50
4	Ø200	---	500	CA 50	489	5	<5	TROX/CA/200x500/50