

VOLUMENSTROMREGLER - markiert

Anzahl gesamt: 41 Stueck (gruene Kreise, Nr. 1-41)

ELEKTRISCH (TVR/EN): a=8, b=3, c=5 = 16 Stueck

MECHANISCH (VFC/VFR): d=1, e=2, f=22 = 25 Stueck

Rohrachsenverlauf [unbeschriftet]:

≈ -0.11m UKRD

-> Anschlusshöhe Schlitzdurchlässe

Dimensionierung Lüftung

Ø = Rundrohr
B = Kanalbreite [mm]

V = Volumenstrom [m³/h]

D = Durchmesser [mm]
H = Kanalhöhe [mm]

w = Strömungsgeschw. [m/s]

LEGENDE LÜFTUNG

ODA Aussenluft
SUP Zuluft
ETA Abluft
EHA Forluft
RCA Unluft

Zuluft
Abluft
zusätzliche ERNA/US
Stieglungsbeschriftung
Schachtwegweis I Dimensionsangabe
2000 m³/h
5.6 m³/s
Lüftung 1 m³/h Kanalbreite
Lüftungswegweis I m³/s Kanalhöhe

Nachströmung Türunterschritt
Fensterfalsz-Lüfter / Außenluft
Revi-Öffnung

Revi-Öffnung


Luftauslässe		ZUL	ABL	V (m³/h) max.	Baugröße (mm)	Fabr./Typ
Nr.		X	X	200	550	LWK - ZA/20classic/4/11/.../550/W/ME/S/125/K/DLU/100
I		X	X	200	550	LWK - AZ/20classic/4/11/.../550/W/ME/S/125/K/DLU/100
II		X	X	200	550	LWK - ZA/20classic/2/11/.../550/W/ME/L/50/K/DLU/100
III		X	X	200	550	LWK - AZ/20classic/2/11/.../550/W/ME/L/50/K/DLU/100
IV		X	X	200	550	LWK - ZA/20classic/4/11/.../800/W/ME/S/125/K/DLU/100
V		X	X	240	800	LWK - ZA/20classic/4/11/.../800/W/ME/S/125/K/DLU/100
VI		X	X	240	800	LWK - AZ/20classic/4/11/.../800/W/ME/S/125/K/DLU/100
VII		X		200	550	LWE - Z/20classic/4/11/.../550/W/ME/S/125/K/DLU/100
VIII		X		200	550	LWE - A/20classic/4/11/.../550/W/ME/S/125/K/DLU/100
IX		X		810	300x150	Lüftungsgitter
X		X		540	300x100	Lüftungsgitter
XI		X		450	250x100	Lüftungsgitter
XII		X		360	200x100	Lüftungsgitter
XIII	X			183	DN 100	TROX/Z-LVS/100
XIV	X			327	DN 100	TROX/LVS/100

Volumenstromregler		axb (mm)	DN (mm)	Vmin (m³/h)	Vmax (m³/h)	Fabr./Typ
Pos.		---	100	34	428	TROX/TVR/100 + CO2 + KNX Steuerung
a		---	160	88	428	TROX/TVR/160 + CO2 + KNX Steuerung
b		---	300/150	---	296	1656 TROX/EN/300x150
c		---	125	36	360	TROX/VFC/125
d		---	200	90	900	TROX/VFC/200
e		---	100	1	271	TROX/VFR/100
f		---	---	---	---	---

eL/mech.
el.
el.
el.
mech.
mech.
mech.

Schalldämpfer		Breite (mm)	Höhe (mm)	Länge (mm)	Kul.-typ	V (m³/h)	L bei 250Hz (dB(A))	dp (Pa)	Fabr./Typ
Nr.		1	300	150	500	MS-F	491	34	37 TROX/MS-F/300x150x500/2x100/P
1		2 Ø100	---	---	500	CA 50	150	8 <5	TROX/CA/100x500/50
2		3 Ø125	---	---	500	CA 50	271	7 <5	TROX/CA/125x500/50
3		4 Ø200	---	---	500	CA 50	489	5 <5	TROX/CA/200x500/50

DS	10.06.2026	Planerstellung	Revisionsplan	LeansTech	SR	RS
Index	Datum	Änderungen			gpr	gpr

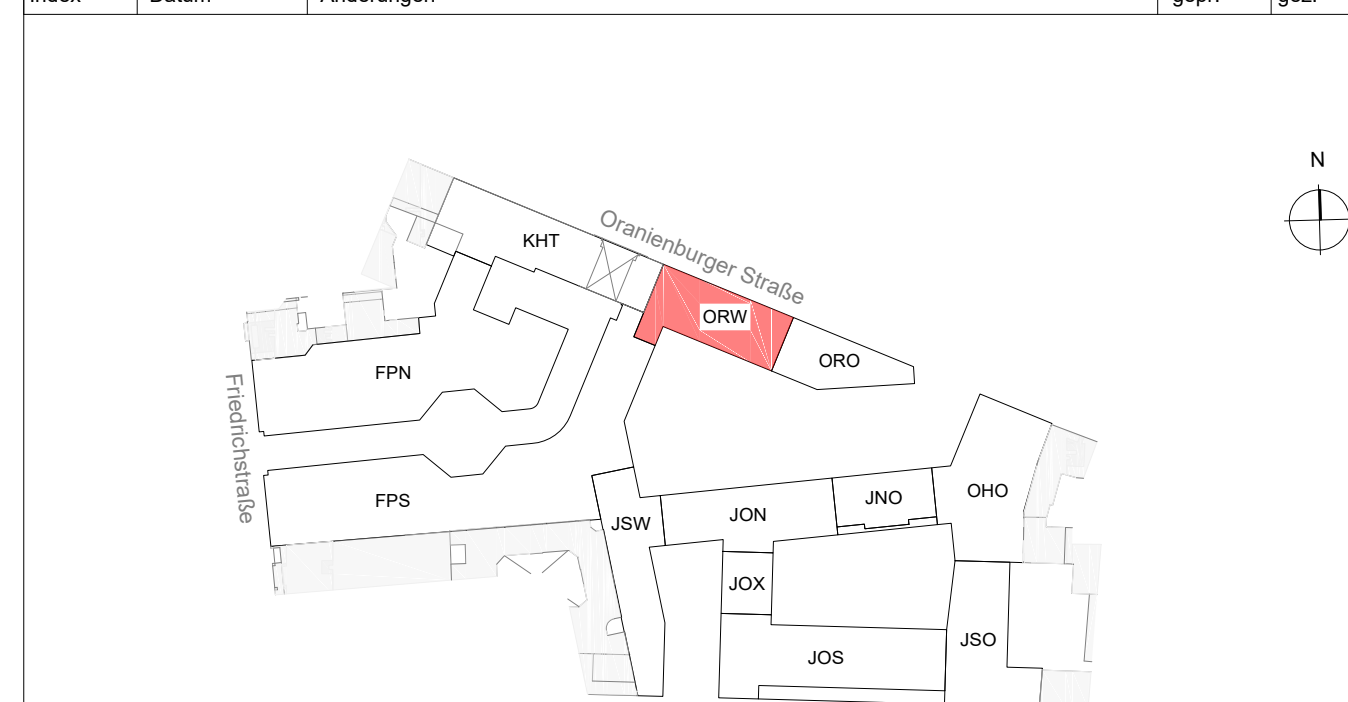

Geländeroberfläche B-Plan = +/- 0,00 = 34,70m ü.NHN

Projekt

APO Mietersaubau am Tacheles Berlin

Scale Mietersaubau AppLovin

Orientierung Straße 54-64

10117 Berlin-Mitte

Bauherr

apoprojekt GmbH

Niederlassung Berlin

Kurfürstendamm 195

10707 Berlin

+49 151 29266966

pia.krueger@apoprojekt.de

Ausführung

Leans Tech GmbH

Berlinerschr. 165

14165 Berlin

info@leantech-gmbh.de

Planverfasser

R2 Ingenieure GmbH

Kastanienallee 19

16567 Mühlentor Land

+49 (0)3056 430222

info@r2-ingenieure.de

Architekt

apoprojekt GmbH

Niederlassung Berlin

Kurfürstendamm 195

10707 Berlin

+49 151 29266966

pia.krueger@apoprojekt.de

Beauftragter

RS / LEANS

Format

A0 - 841 x 1193 mm

Datum

10.06.2026

Maßstab

1:50

Freibest

4. Obergeschoss

Grundriss Lüftungstechnik

Plan-Nr.

APO_RLT_R2_LP9_GR_04_00

Bearbeitung

APO_RLT_R2_LP5_GR_04_02